

Tunnus

Saapui

11.8.2020  
Päätöksen pvm ja S

428/11.01.00/2020

lupaviranomaiselle

|                                                        |   |                                            |                               |
|--------------------------------------------------------|---|--------------------------------------------|-------------------------------|
| 1 Hakija                                               | Nimi ja ammatti<br>J.S.T Kauppinen Oy<br>Lähiosoite<br>Kajaanintie 92 b<br>Postinumero 74300 Osotetolmipaikka Sonkajärvi Puhelin toimeen/kotiin 0400 375 399   |                                            |                               |
| 2 Kiinteistön omistaja                                 | Nimi ja ammatti<br>Tornator Oy<br>Lähiosoite<br>Postinumero Osotetolmipaikka Kotipaikka Puhelin toimeen/kotiin   |                                            |                               |
| 3 Ottamis-alueen sisältävän kiinteistön sijaintitiedot | Kaupunginosa/Kunnan osa ja kaava-alue<br>Kylä Tila, RN:o 762-413-67-11 Tilan pinta-ala ha   |                                            |                               |
| 4 Tiedot ottamis-alueesta                              | Ottamisalueen pinta-ala, m <sup>2</sup>   | Pohjaveden keskimääräinen korkeusasema +   | Maa-ainesten ottamissyvyys, m |
| 5 Toimenpide                                           | Lyhyt selostus niistä toimenpiteistä, jolle haetaan lupaa. Selostuksessa mainittava otettavien maa-ainesten pääasiallinen laatu, ja määrä, ottamisalueella voimassa olevat rajoitukset ja toimenpidekiellot sekä tärkeät vedenhankintakäyttöön soveltuvat pohjavesialueet virtaussuuntineen, vallitsevat luonnonolosuhteet, hankkeen vaikutukset ympäristöön ja luonnonolosuhteisiin sekä pohjavesiin.<br>Mikäli alueella on aikaisemmin ollut maa-ainesten ottotoimintaa, tulee siitä antaa selvitys.<br>Haettaessa lupa-ajan jatkamista, tulee ilmoittaa aikaisemman luvan alkamis- ja päättymispäivämäärä sekä otettu maa-ainemäärä kiintokuutiometreinä.<br><br>Haetaan lupaa maa-ainesten varastointiin alueelle, jolle haetaan mahdollisesti uusi lupa neljän vuoden kuluessa, josta on alustavasti sovittu Tornatorin kanssa. |                                            |                               |
| 6 Ottamismäärä ja -aika                                | Haettu kokonaismäärä, m <sup>3</sup> *)   | Arvioitu vuotuinen otto, m <sup>3</sup> *) | Ottamisaika, vuotta           |

\*) Kiintokuutiometreinä



|                                                                                     |   |                                        |                                                                                    |                                                                                     |                                                                                    |                                       |                             |                                                       |                              |                                                              |                              |                                                                     |  |
|-------------------------------------------------------------------------------------|---|----------------------------------------|------------------------------------------------------------------------------------|-------------------------------------------------------------------------------------|------------------------------------------------------------------------------------|---------------------------------------|-----------------------------|-------------------------------------------------------|------------------------------|--------------------------------------------------------------|------------------------------|---------------------------------------------------------------------|--|
| Käytettävä eri liitettä tai selvitykset esitetään ottamissuunnitelmassa             | <input type="checkbox"/> Käytetty eri liitettä <input type="checkbox"/> Esitetty ottamissuunnitelmassa   |                                        |                                                                                    |                                                                                     |                                                                                    |                                       |                             |                                                       |                              |                                                              |                              |                                                                     |  |
| <b>8 Maa-ainesten ottaminen ennen päätöksen lainvoimaisuutta</b>                    | Haetaan lupaa aloittaa maa-ainesten ottaminen ennenkuin lupaa koskeva päätös on saanut lainvoiman. Liitteena ehdotus vakuudeksi.<br><input type="checkbox"/> Kyllä <input type="checkbox"/> Ei   |                                        |                                                                                    |                                                                                     |                                                                                    |                                       |                             |                                                       |                              |                                                              |                              |                                                                     |  |
| <b>9 Kuuleminen</b><br>Tarvittaessa käytettävä eri liitettä                         | Luettelo ottamisalueen sisältävään kiinteistöön rajoittuvien kiinteistöjen ja muiden alueiden sijaintitiedoista sekä niiden omistajien ja haltijoiden yhteystiedoista. Mikäli hakija on itse suorittanut näiden kuulemisen, tulee tästä antaa selvitys (mm. kuulemisasiakirjat ja huomautuksen tekemiseen varattu aika. MAL 13 §, MRA 86 §)<br><br><input type="checkbox"/> Käytetty eri liitettä   |                                        |                                                                                    |                                                                                     |                                                                                    |                                       |                             |                                                       |                              |                                                              |                              |                                                                     |  |
| <b>10 Ottamissuunnitelman laatija</b>                                               | Nimi ja koulutus sekä ammatti<br><br>Lähiosoite<br><br>Postinumero Osoitetoimipaikka Puhelin toimeen/kotiin   |                                        |                                                                                    |                                                                                     |                                                                                    |                                       |                             |                                                       |                              |                                                              |                              |                                                                     |  |
| <b>11 Maa-ainesten ottamistoiminnan yhteyshenkilö</b>                               | Lisätietoja antaa tarvittaessa alla nimetty yhteyshenkilö, jolla on oikeus täydentää ja korjata asiakirjoja.<br>Nimi ja ammatti<br><br>Lähiosoite<br><br>Postinumero Osoitetoimipaikka Puhelin toimeen/kotiin   |                                        |                                                                                    |                                                                                     |                                                                                    |                                       |                             |                                                       |                              |                                                              |                              |                                                                     |  |
| <b>12 Liitteet</b>                                                                  | Tarkemmat tiedot ottamispaikasta ja toimenpiteistä ilmenevät oheisista liitteistä. Oheistettu liite merkitään x:llä.<br><table border="0"> <tr> <td><input type="checkbox"/> 1. valtakirja</td> <td><input type="checkbox"/> 7. luettelo naapuritilojen sijainnista ja yhteystiedoista</td> </tr> <tr> <td><input type="checkbox"/> 2. selvitys ottamisalueen omistus- tai hallinto-oikeudesta</td> <td><input type="checkbox"/> 8. vakuus ottamisen aloittamiseksi ennen luvan lainvoimaa</td> </tr> <tr> <td><input type="checkbox"/> 3. karttaote</td> <td><input type="checkbox"/> 9.</td> </tr> <tr> <td><input type="checkbox"/> 4. kaavaote kaavamääräyksiin</td> <td><input type="checkbox"/> 10.</td> </tr> <tr> <td><input type="checkbox"/> 5. neija sarjaa ottamissuunnitelmia</td> <td><input type="checkbox"/> 11.</td> </tr> <tr> <td><input type="checkbox"/> 6. selvitys tleyhteyksistä ja -oikeuksista</td> <td></td> </tr>|                                        |                                                                                    |                                                                                     |                                                                                    |                                       |                             |                                                       |                              |                                                              |                              |                                                                     |  |
| <b>13 Päätöksen toimittaminen</b>                                                   | <input type="checkbox"/> Postitetaan <input type="checkbox"/> Noudetaan   |                                        |                                                                                    |                                                                                     |                                                                                    |                                       |                             |                                                       |                              |                                                              |                              |                                                                     |  |
| <b>14 Viranomaismaksujen suorittaja</b>                                             | Nimi, jakeluosoite, postinumero ja postitoimipaikka   |                                        |                                                                                    |                                                                                     |                                                                                    |                                       |                             |                                                       |                              |                                                              |                              |                                                                     |  |
| <b>15 Tietojen luovutus</b>                                                         | <input type="checkbox"/> Maa-ainesluparekisteristä saa luovuttaa henkilötietojani sisältävän kopion, tulosteen tai sen tiedot sähköisessä muodossa suoramarkkinointia sekä mielipide- tai markkinatutkimusta varten (julkisuuslaki 16 § 3 mom.)<br><input type="checkbox"/> Maa-ainesluparekisteristä ei saa missään muodossa antaa henkilötietojani suoramarkkinointia eikä mielipide- tai markkinatutkimusta varten (henkilötietolaki 30 §)   |                                        |                                                                                    |                                                                                     |                                                                                    |                                       |                             |                                                       |                              |                                                              |                              |                                                                     |  |
| <b>16 Päiväys ja allekirjoitus</b>                                                  | Päivämäärä<br>25.07.2020<br>Hakijan tai hänen valtuuttamansa henkilön allekirjoitus<br><br>JUHA KAUPPINEN   |                                        |                                                                                    |                                                                                     |                                                                                    |                                       |                             |                                                       |                              |                                                              |                              |                                                                     |  |

## Hujanen Tiina

---

**Lähettäjä:** J.S.T Kauppinen Oy <jstkauppinen@hotmail.com>  
**Lähetetty:** 10. syyskuutata 2020 9:55  
**Vastaanottaja:** Hujanen Tiina  
**Aihe:** VS: Täydennyspyyntö Sahinniskan maa-aineslupahakemus  
**Liitteet:** Ylä-Savon Sote 001.jpg; Ylä-Savon Sote 002.jpg

Hei.

Lupahakemuksen täydennys. Maa-ainesalue sijaitsee Sonkajärven kunnan Rutakon kylässä tilalla Sahinniska RN: 67:11. 762-413-67-11.

Hallintaoikeus: Tornatorilta tulossa sopimus varastoalueesta.

Kartat liitteenä.

Maisemointi suunnitelma: Varastoinnin jälkeen (neljävuotta). Haemme alueelle uuta maa-aines lupaa.

Alue maisemoidaan jos uutta lupaa ei haeta.

Alueella varastoidaan soramurskeet 0-16, 0-32 ja 0-56.

Ottamisalueen ja ympäristön kaavoitusta ei ole.

Ei ole pohjavesi aluetta.

Esitys vakuudesta varastokasoille ? 1000 e.

Varasto alue sijaitsee Tornatorin maiden keskellä.

Ystävällisin terveisin.

Juha Kauppinen  
J.S.T Kauppinen Oy  
Puh. 0400 375399

---

**Lähettäjä:** Hujanen Tiina <Tiina.Hujanen@ylasavonsote.fi>  
**Lähetetty:** keskiviikko 9. syyskuuta 2020 8.58  
**Vastaanottaja:** jstkauppinen@hotmail.com <jstkauppinen@hotmail.com>  
**Aihe:** VS: Täydennyspyyntö Sahinniskan maa-aineslupahakemus

Hei!

Tässä olisi näitä vanhoja karttoja.

t. Tiina Hujanen

---


**Lähettäjä:** Hujanen Tiina  
**Lähetetty:** 21. elokuutata 2020 13:58  
**Vastaanottaja:** 'jstkauppinen@hotmail.com' <jstkauppinen@hotmail.com>  
**Aihe:** Täydennyspyyntö Sahinniskan maa-aineslupahakemus

Hei!

Pyydän oheisia maa-aineslupahakemuksen täydennyksiä 18.9.2020 mennessä.

Ystävällisin terveisin  
Tiina Hujanen  
ympäristönsuojelutarkastaja


puh. +358 400 173 345  
[tiina.hujanen@ylasavonsote.fi](mailto:tiina.hujanen@ylasavonsote.fi)  
Ympäristö- ja terveysvalvonta  
Puustellintie 10, PL 27, 72401 Pielavesi

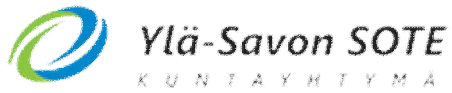

Ylä-Savon SOTE kuntayhtymä  
PL 4, 74101 Iisalmi  
[www.ylasavonsote.fi](http://www.ylasavonsote.fi)

---

Tutustu esitteeseemme  
[http://www.esitteemme.fi/ylasavonsote\\_ymparistojaterveysvalvonta/MailView/](http://www.esitteemme.fi/ylasavonsote_ymparistojaterveysvalvonta/MailView/)

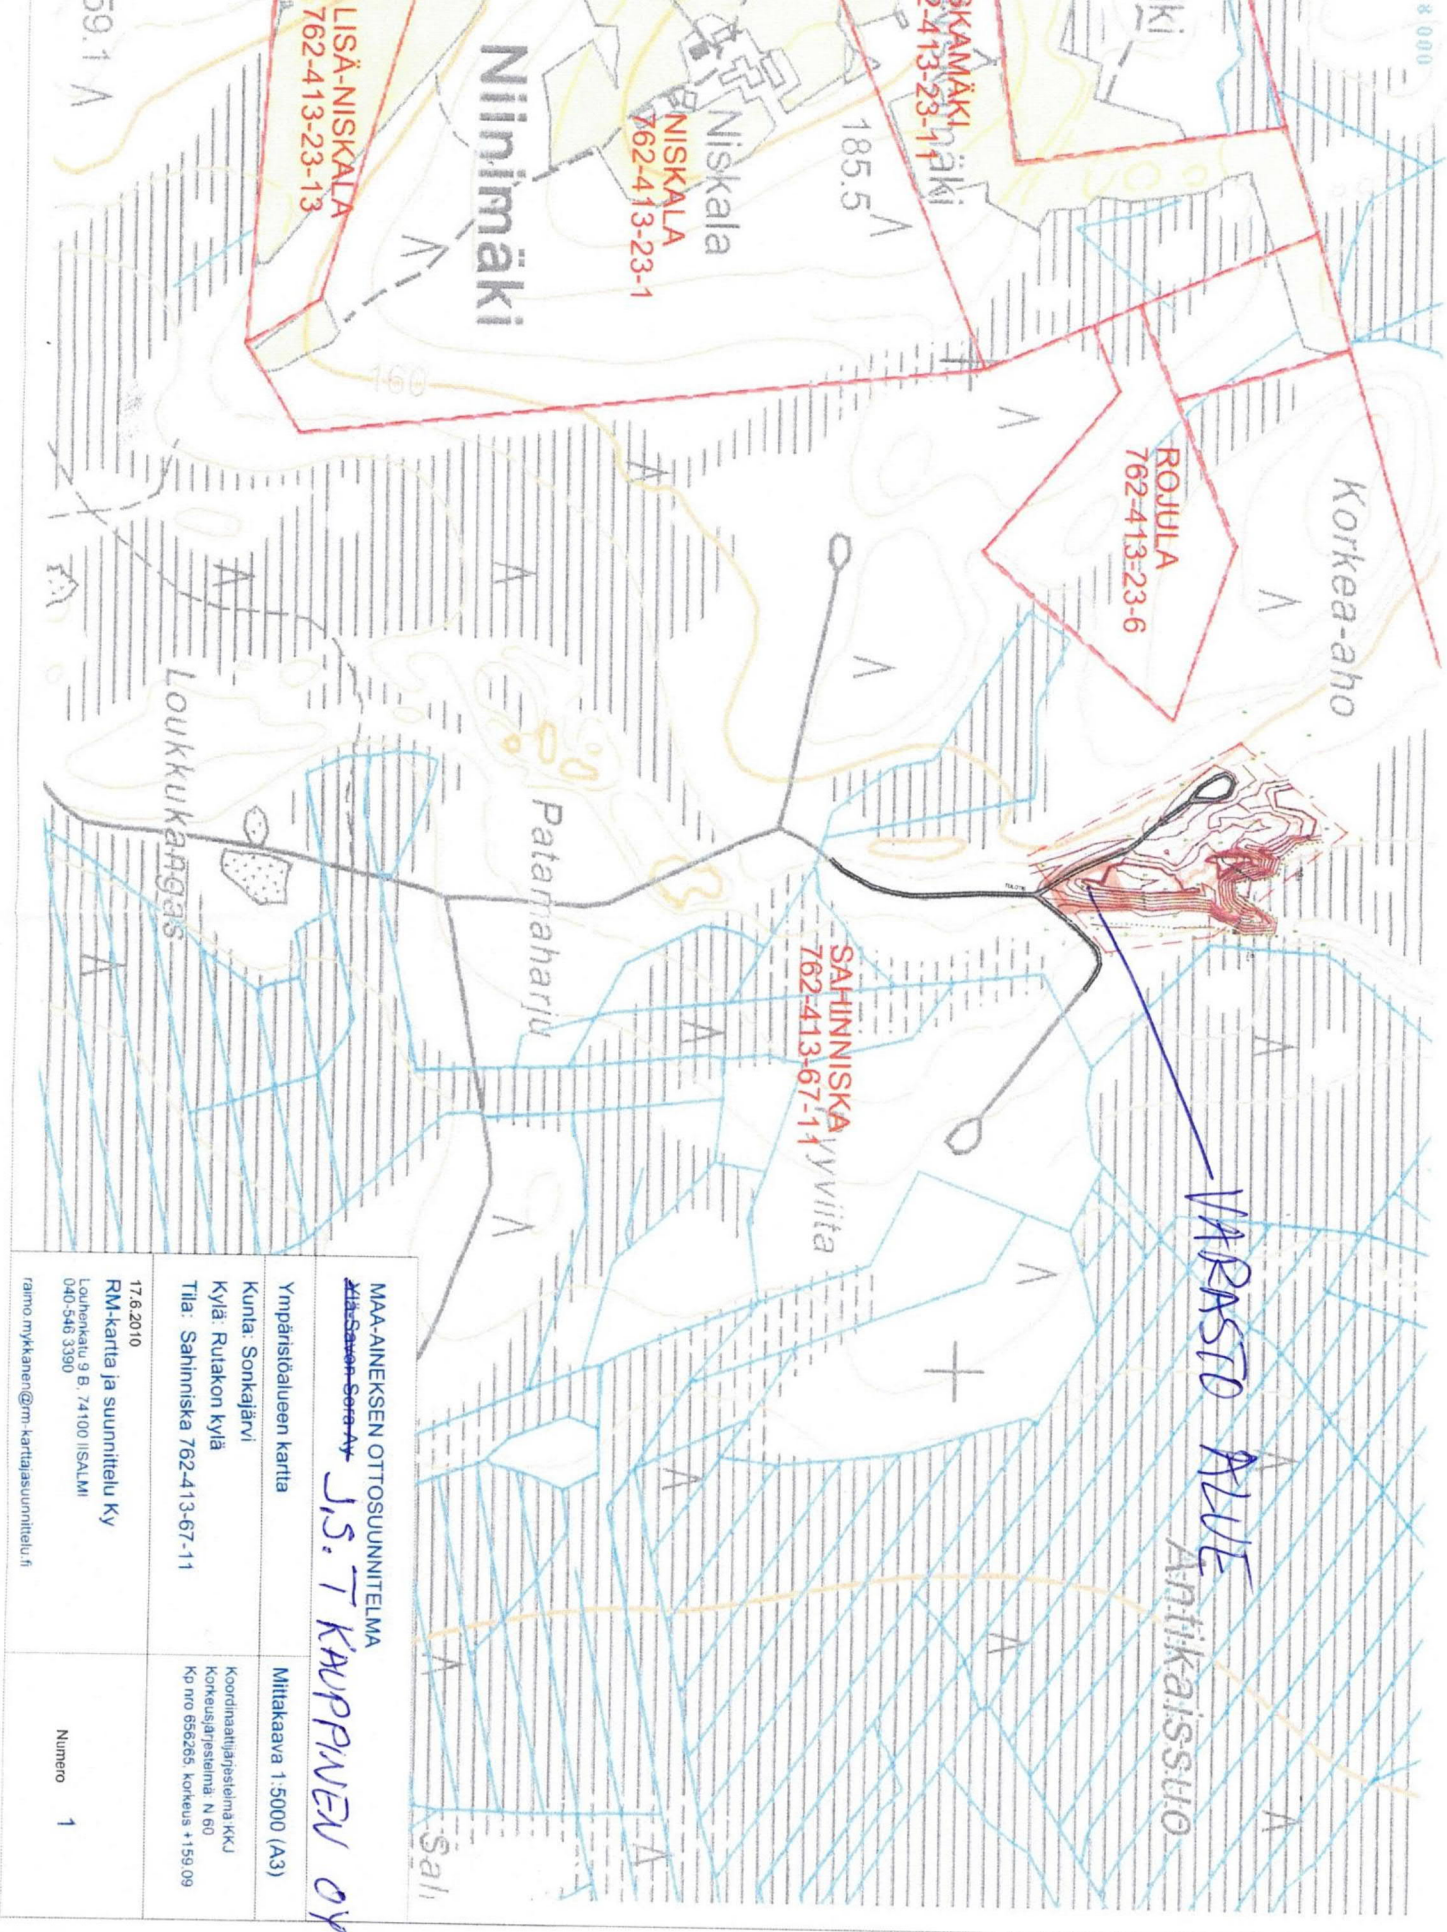

MAA-AINEKSEN OTTOSUUNNITELMA


Ympäristöalueen kartta

Mittakaava 1:5000 (A3)

Kunta: Sonkajärvi

Kylä: Rutakon kylä

Tila: Sahniniska 762-413-67-11

Korkeusjärjestelmä: N 60  
Kp nro 656265, korkeus +159.09

17.6.2010


RM-kartta ja suunnittelu Ky

Louhunkatu 9 B, 74100 IISALMI

040-546 3390  
raimo.mykkanen@rm-karttasuunnittelu.fi

Número 1



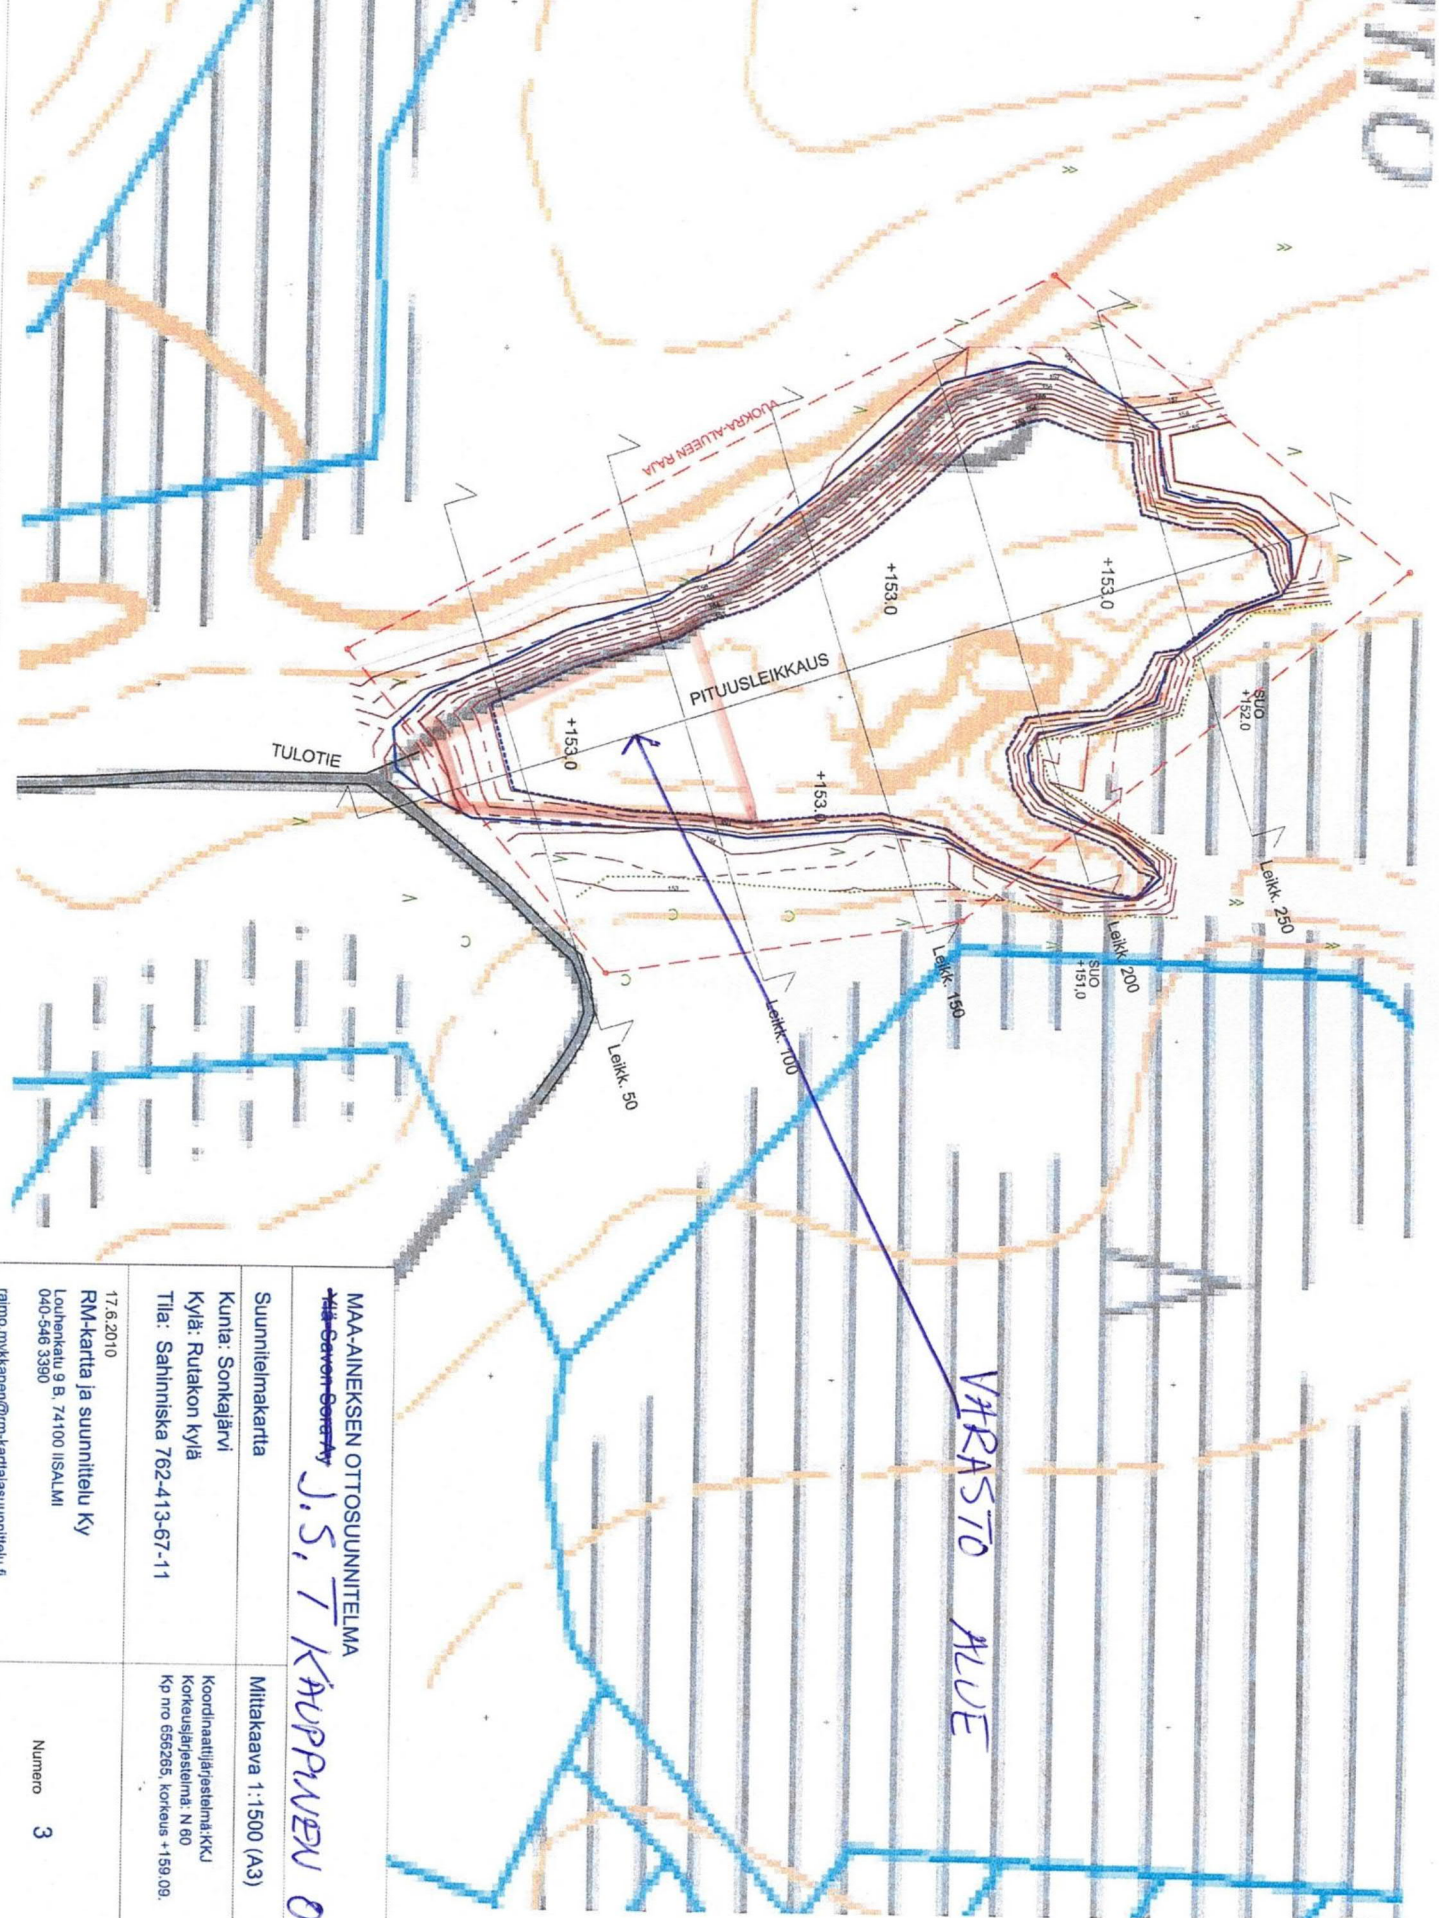

MAA-AINEKSEN OTTOSUUNNITELMA  

J.S. T KÄUPPÄNEN OY


Mittakaava 1:1500 (A3)

Kunta: Sonkajärvi


Tila: Sahiniska 762-413-67-11

Koordinaattijärjestelmä: KJ  
Kp no 656285, korkeus +159.09.

17.6.2010

RM-kartta ja suunnittelu Ky

Louhenkatu 9 B, 74100 IISALMI  
040-546 3390

raimo.mykkanen@rm-karttajasuunnittelu.fi

Número 3

## Hujanen Tiina

---

**Lähettäjä:** J.S.T Kauppinen Oy <jstkauppinen@hotmail.com>  
**Lähetetty:** 4. joulukuuta 2020 13:23  
**Vastaanottaja:** Hujanen Tiina  
**Aihe:** VS: Täydennyspyyntö Sahinniskan maa-aineslupahakemus

**Seurantamerkintä:** Seuranta  
**Merkinnän tila:** Merkitty

Hei.

Varasto määrä on 18383,16 tn. Määrä vähenee jatkuvasti käytön mukaan. Emme ole saaneet vielä sopimusta Tornatorilta.

Ystävällisin terveisin.

Eija Kauppinen  
J.S.T Kauppinen Oy

---

**Lähettäjä:** Hujanen Tiina <Tiina.Hujanen@ylasavonsote.fi>  
**Lähetetty:** torstai 3. joulukuuta 2020 7:35  
**Vastaanottaja:** J.S.T Kauppinen Oy <jstkauppinen@hotmail.com>  
**Aihe:** VS: Täydennyspyyntö Sahinniskan maa-aineslupahakemus

Hei!

Täydentäisitkö hakemusta vielä varastointimäärillä ja joko olet saanut sopimuksen Tornatorilta?

t. Tiina Hujanen

---

**Lähettäjä:** J.S.T Kauppinen Oy <jstkauppinen@hotmail.com>  
**Lähetetty:** 10. syyskuuta 2020 9:55  
**Vastaanottaja:** Hujanen Tiina <Tiina.Hujanen@ylasavonsote.fi>  
**Aihe:** VS: Täydennyspyyntö Sahinniskan maa-aineslupahakemus

Hei.

Lupahakemuksen täydennys. Maa-ainesalue sijaitsee Sonkajärven kunnan Rutakon kylässä tilalla Sahinniska RN: 67:11. 762-413-67-11.

Hallintaoikeus: Tornatorilta tulossa sopimus varastoalueesta.  
Kartat liitteenä.

Maisemointi suunnitelma: Varastoinnin jälkeen (neljävuotta). Haemme alueelle uuta maa-aines lupaa. Alue maisemoidaan jos uutta lupaa ei haeta.  
Alueella varastoidaan soramurskeet 0-16, 0-32 ja 0-56.  
Ottamisalueen ja ympäristön kaavoitusta ei ole.  
Ei ole pohjavesi aluetta.  
Esitys vakuudesta varastokasoille ? 1000 e.

Varasto alue sijaitsee Tornatorin maiden keskellä.

Ystävällisin terveisin.

Juha Kauppinen  
J.S.T Kauppinen Oy  
Puh. 0400 375399

---

**Lähtettäjä:** Hujanen Tiina <[Tiina.Hujanen@ylasavonsote.fi](mailto:Tiina.Hujanen@ylasavonsote.fi)>  
**Lähetetty:** keskiviikko 9. syyskuuta 2020 8.58  
**Vastaanottaja:** [jstkauppinen@hotmail.com](mailto:jstkauppinen@hotmail.com) <[jstkauppinen@hotmail.com](mailto:jstkauppinen@hotmail.com)>  
**Aihe:** VS: Täydennyspyyntö Sahinniskan maa-aineslupahakemus

Hei!

Tässä olisi näitä vanhoja karttoja.

t. Tiina Hujanen

---


**Lähtettäjä:** Hujanen Tiina  
**Lähetetty:** 21. elokuuta 2020 13:58  
**Vastaanottaja:** 'jstkauppinen@hotmail.com' <[jstkauppinen@hotmail.com](mailto:jstkauppinen@hotmail.com)>  
**Aihe:** Täydennyspyyntö Sahinniskan maa-aineslupahakemus

Hei!

Pyydän oheisia maa-aineslupahakemuksen täydennyksiä 18.9.2020 mennessä.

Ystävällisin terveisin  
Tiina Hujanen  
ympäristönsuojelutarkastaja

puh. +358 400 173 345  
[tiina.hujanen@ylasavonsote.fi](mailto:tiina.hujanen@ylasavonsote.fi)  
Ympäristö- ja terveysvalvonta  
Puustellintie 10, PL 27, 72401 Pielavesi

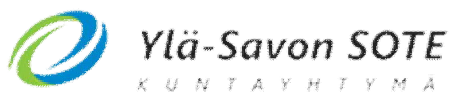

Ylä-Savon SOTE kuntayhtymä  
PL 4, 74101 Iisalmi  
[www.ylasavonsote.fi](http://www.ylasavonsote.fi)

---

Tutustu esitteeseemme  
[http://www.esitteemme.fi/ylasavonsote\\_ymparistojaterveysvalvonta/MailView/](http://www.esitteemme.fi/ylasavonsote_ymparistojaterveysvalvonta/MailView/)